


Norte:8192043.73

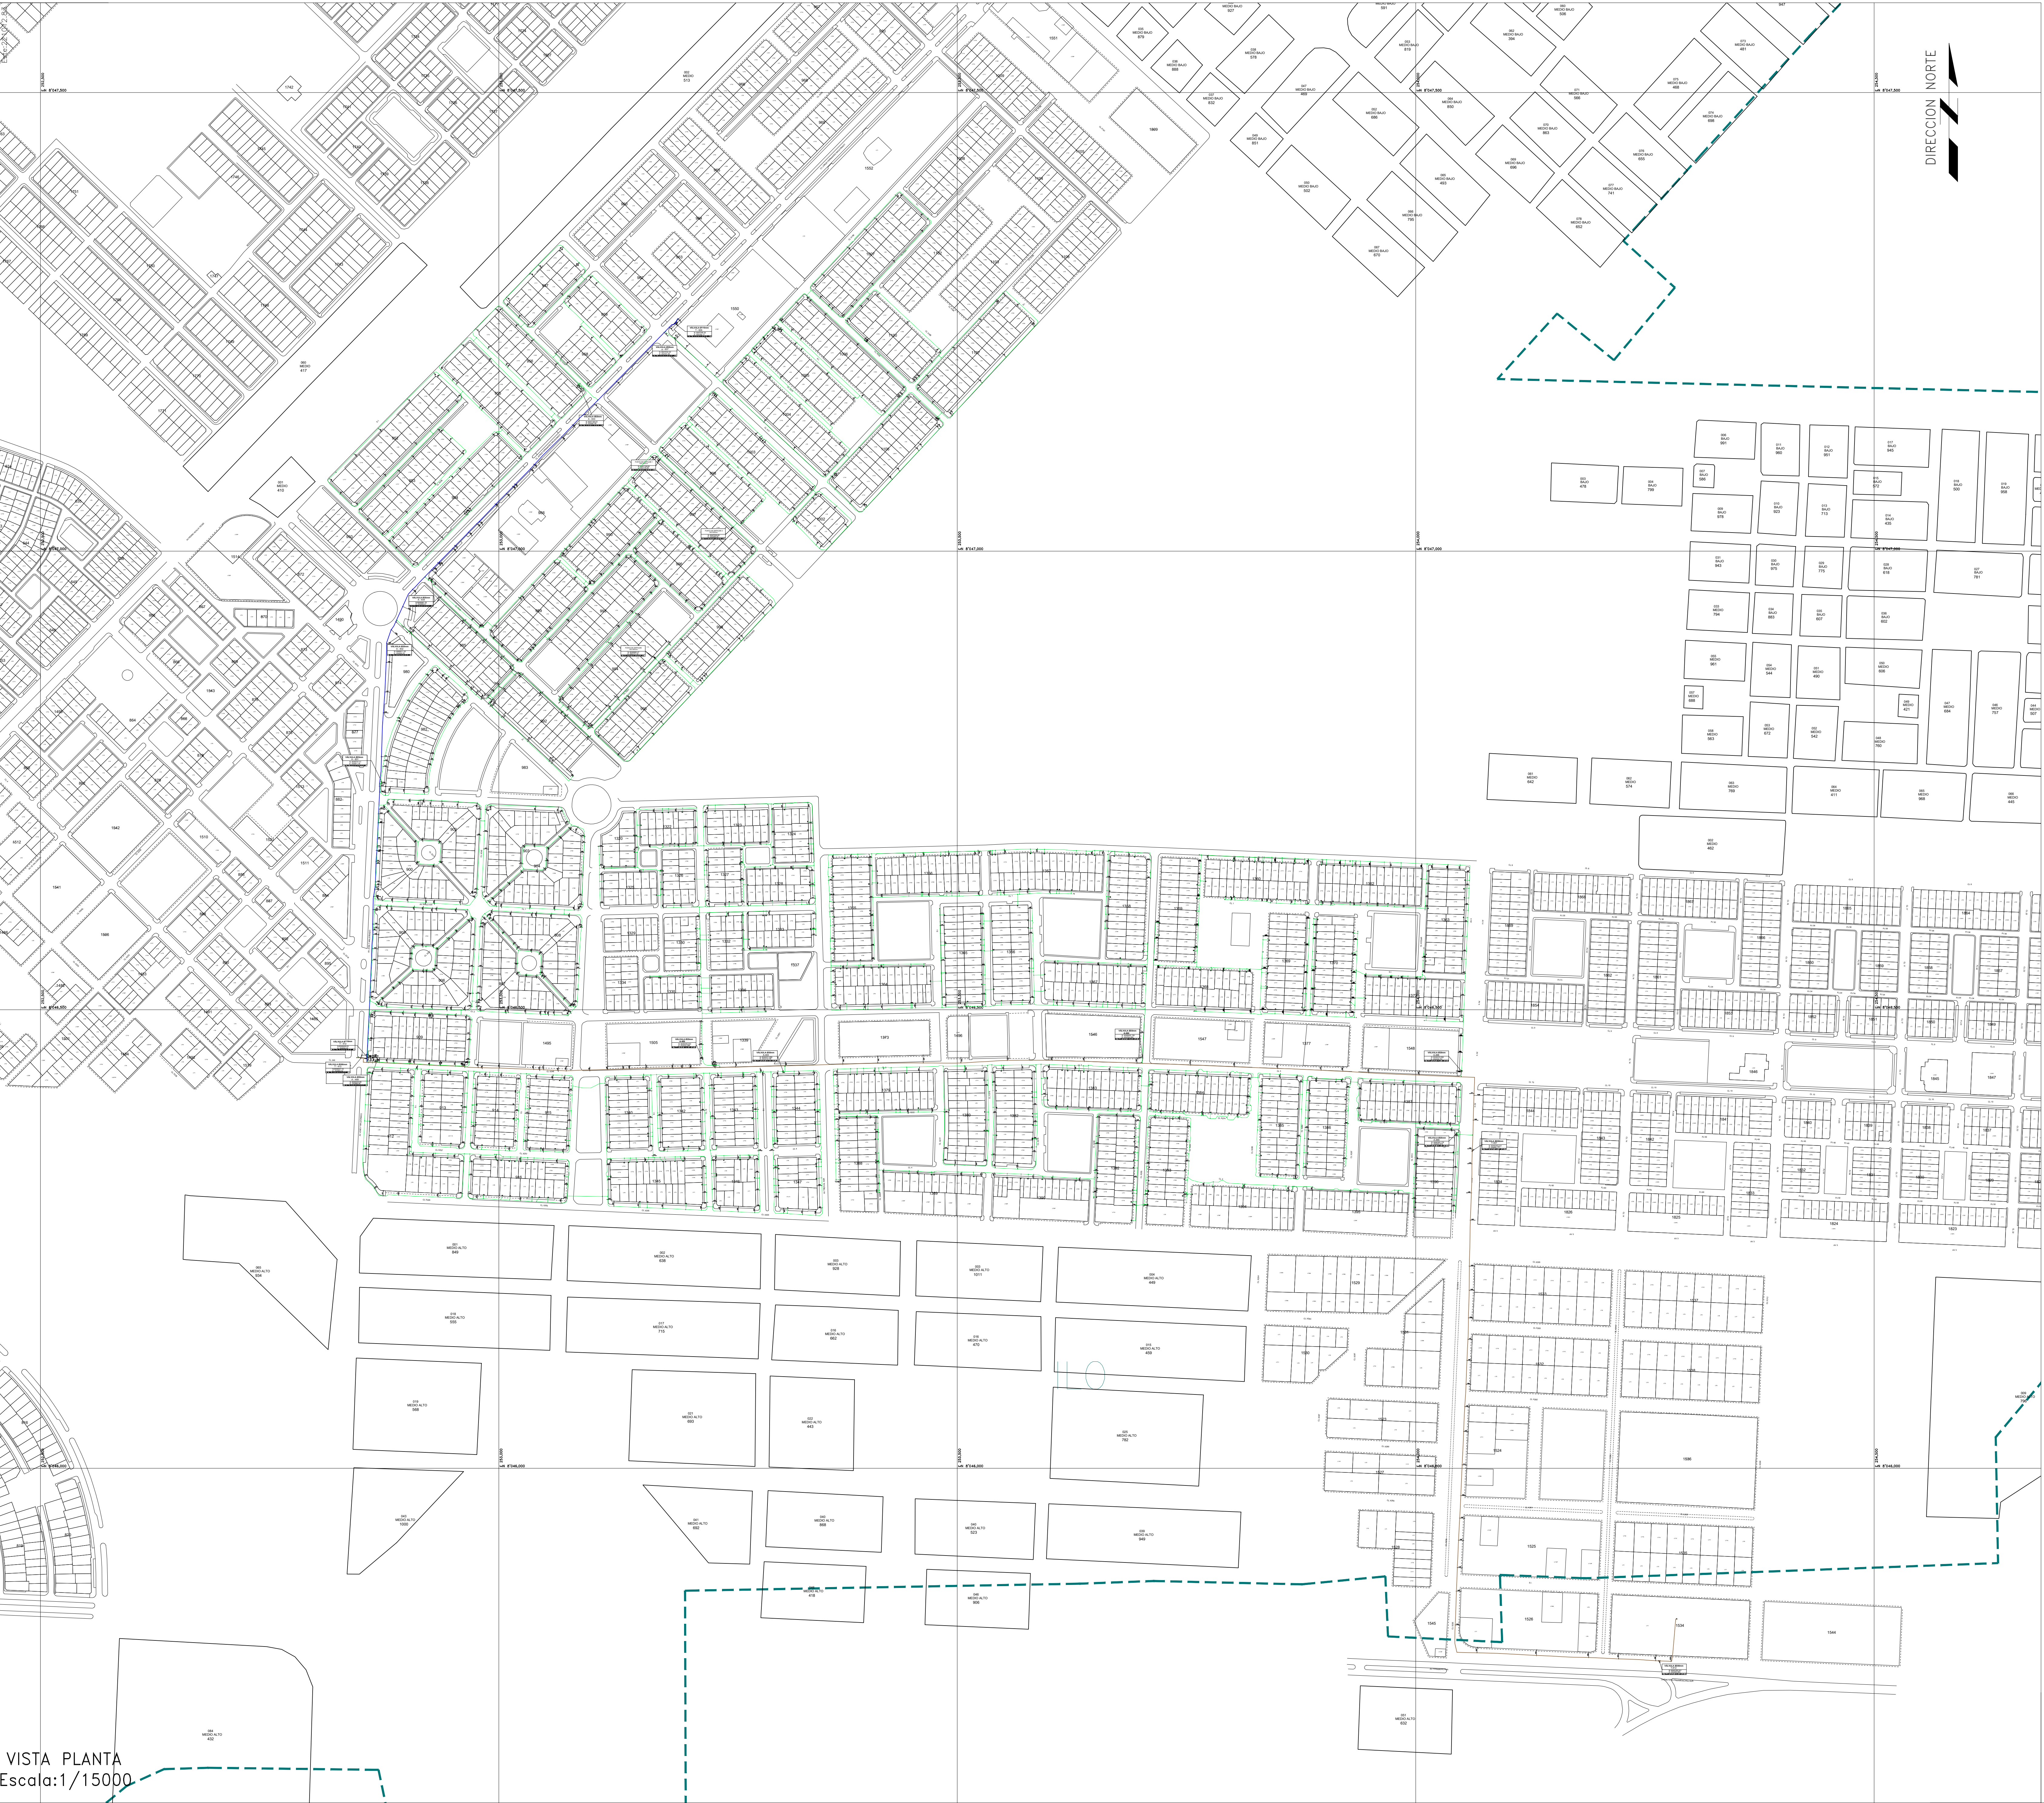

VISTA PLANTA
Escala:1/15000

Este:229924.34



PLANO LOCALIZACIÓN
Escala:1/10000
600m 1,200m

ESCALA GRAFICA
Sistema de Coordenadas: UTM-WGS84
Hemisferio Sur - ZONA 19

LINEA DE TUBERIA EJECUTADA	
TUBERIA PE Ø25mm	PE25
TUBERIA PE Ø32mm	PE32
TUBERIA PE Ø63mm	PE63
TUBERIA PE Ø90mm	PE90
TUBERIA PE Ø110mm	PE110
TUBERIA PE Ø160mm	PE160
TUBERIA PE Ø200mm	PE200
TUBERIA PE Ø250mm	PE250

LEYENDA	
Codo 90°	Gabinete
Codo 45°	Poste de señalización
Tapping Tee	Protección mecánica
Unión	Tee
Unión Tope	Silleta
Reducción	Poste de servicios
Tapón	Arbusto
Válvula	Punto de empalme
Válvula Exc. de Flujo	Válvula de Servicio
— Limite Distrital	

Distancia mínima a edificaciones consideradas en el trazado : 1m

Representante Petroperú

NOTAS Y CONVENCIONES

No.	DESCRIPCIÓN
0	EMITIDO PARA AS BUILT
No.	DESCRIPCIÓN RESPONSABLE FECHA ELABORÓ REVISÓ APROB. LIBRO DE OBRA

REVISIONES

COORDENADA UTM-DATUM: WGS 84



REDES DE DISTRIBUCIÓN DE GAS NATURAL
CONCESIÓN SUR OESTE PERÚ.

TÍTULO: PLANO DE REDES DE DISTRIBUCION
ILO

PROYECTO: ILO

FORMATO: AO	ELABORO: GCQ	REVISO: -	APROBO: -	PROVINCIA: ILO	DISTRITO: ILO	ESCALA: INDICADA	FECHA: 04/09/26	REV. 0
FILE: 1/1	CODIGO: -							